

woj. łódzkie, powiat sieradzki

gmina: Burzenin


obiekt: Obręb Grabówka dz. 274/6

GEODEZJA

Krzysztof Juszcak
98-260 Burzenin, ul. Polna 23/1
NIP 828-105 81-35, Regon 100466273
tel.043 821 40 52, tel. 509 652 767

SZKIC LOKALIZACJI

1: 25 000

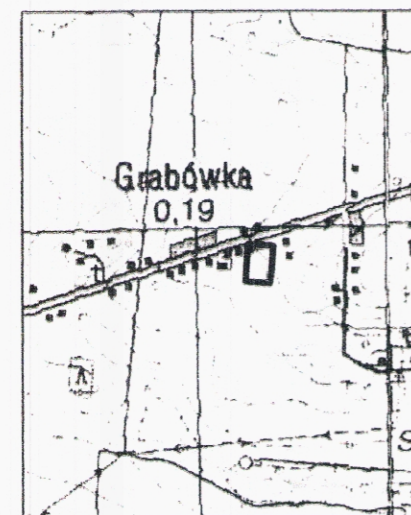

MAPA SYTUACYJNO-WYSOKOŚCIOWA Z GEODEZYJNĄ INWENTARYZACJĄ URZĄDZEŃ PODZIEMNYCH

skala 1:500

Wykonano na podstawie mapy syt.-wys. w skali 1:1000

sekcje: 6.155.27.03.1

Pomiar w terenie wykonał: "GEODEZJA" Krzysztof Juszcak

Aktualizację mapy numerycznej w systemie EWMAPA wykonał:

Powiatowy Ośrodek Dokumentacji Geodezyjno Kartograficznej w Sieradzu

Układ współrzędnych: 2000

Układ odniesienia: Kronsztadt 1960

Mapa aktualna na dzień: 2011.01.22

Kierownik roboty

GEODETA UPRAWNIONY
mgr Bogdan Zaręczyński
Upr. 4852 z 1986 r.
98-200 Sieradz, ul. Armii Krajowej 1/8
kom. 502 302 112

mgr Bogdan Zaręczyński

STAROSTA POWIATU SIERADZKIEGO Powiatowy Ośrodek Dokumentacji Geodezyjno-Kartograficznej

W obszarze oznaczonym linią przerywaną
zskorona aktualizacji treści mapy zasadniczej. Do-
kumenty z pomiaru urzędowego przesyłane do za-
sądu powiatowego w celu
i zawiadomienia pod nr
Niniejsza mapa może służyć do
Projektowane obiekty budowlane
niezależnie od budowy podziemnej i inwentary-
zacji powykonawczej przez jednostki uprawnione do
wykonywania prac geodezyjnych.

Sieradz 2011-02-09
(miejscowość i data)

(imię i nazwisko, podpis sta-
nowisko służbowe
osoby upoważnionej)

Z up. STAROSTY
mgr Jadwiga Jarmulska
Starszy Inspektor

STAROSTA POWIATU SIERADZKIEGO Powiatowy Ośrodek Dokumentacji Geodezyjno-Kartograficznej

Reprodukowanie, rozpowszechnianie i roz-
prowadzanie niniejszego dokumentu wy-
maga zezwolenia, o którym mowa w art. 18
ustawy z dnia 17 maja 1989 r. - Prawo
geodezyjne i kartograficzne (Dz. U. Nr 30,
poz. 163, z późniejszymi zmianami).

Sieradz 2011-02-09
(miejscowość i data)

(imię i nazwisko, podpis sta-
nowisko służbowe
osoby upoważnionej)


Z up. STAROSTY
mgr Jadwiga Jarmulska
Starszy Inspektor

UWAGA:

Nie wyklucza się istnienia w terenie innych przewodów,
o których brak informacji wynika z zasobności historycznych
lub niedopełnienia przepisów zgłoszenia do inwentaryzacji
(Ustawa Prawo Geodezyjne i Kartograficzne - Dz.U. 30/1989, poz. 163)

Obiekty projektowane - nr uzgodnienia	jednostka	data	podpis
K	GEODEZJA Krzysztof Juszcak 98-260 Burzenin, ul. Polna 23/1 NIP 828-105 81-35, Regon 100466273 tel.043 821 40 52, tel. 509 652 767	02.02.2011	

A, B, C, D teren stacji wodociągowej w Grabówce, działka nr 274/6

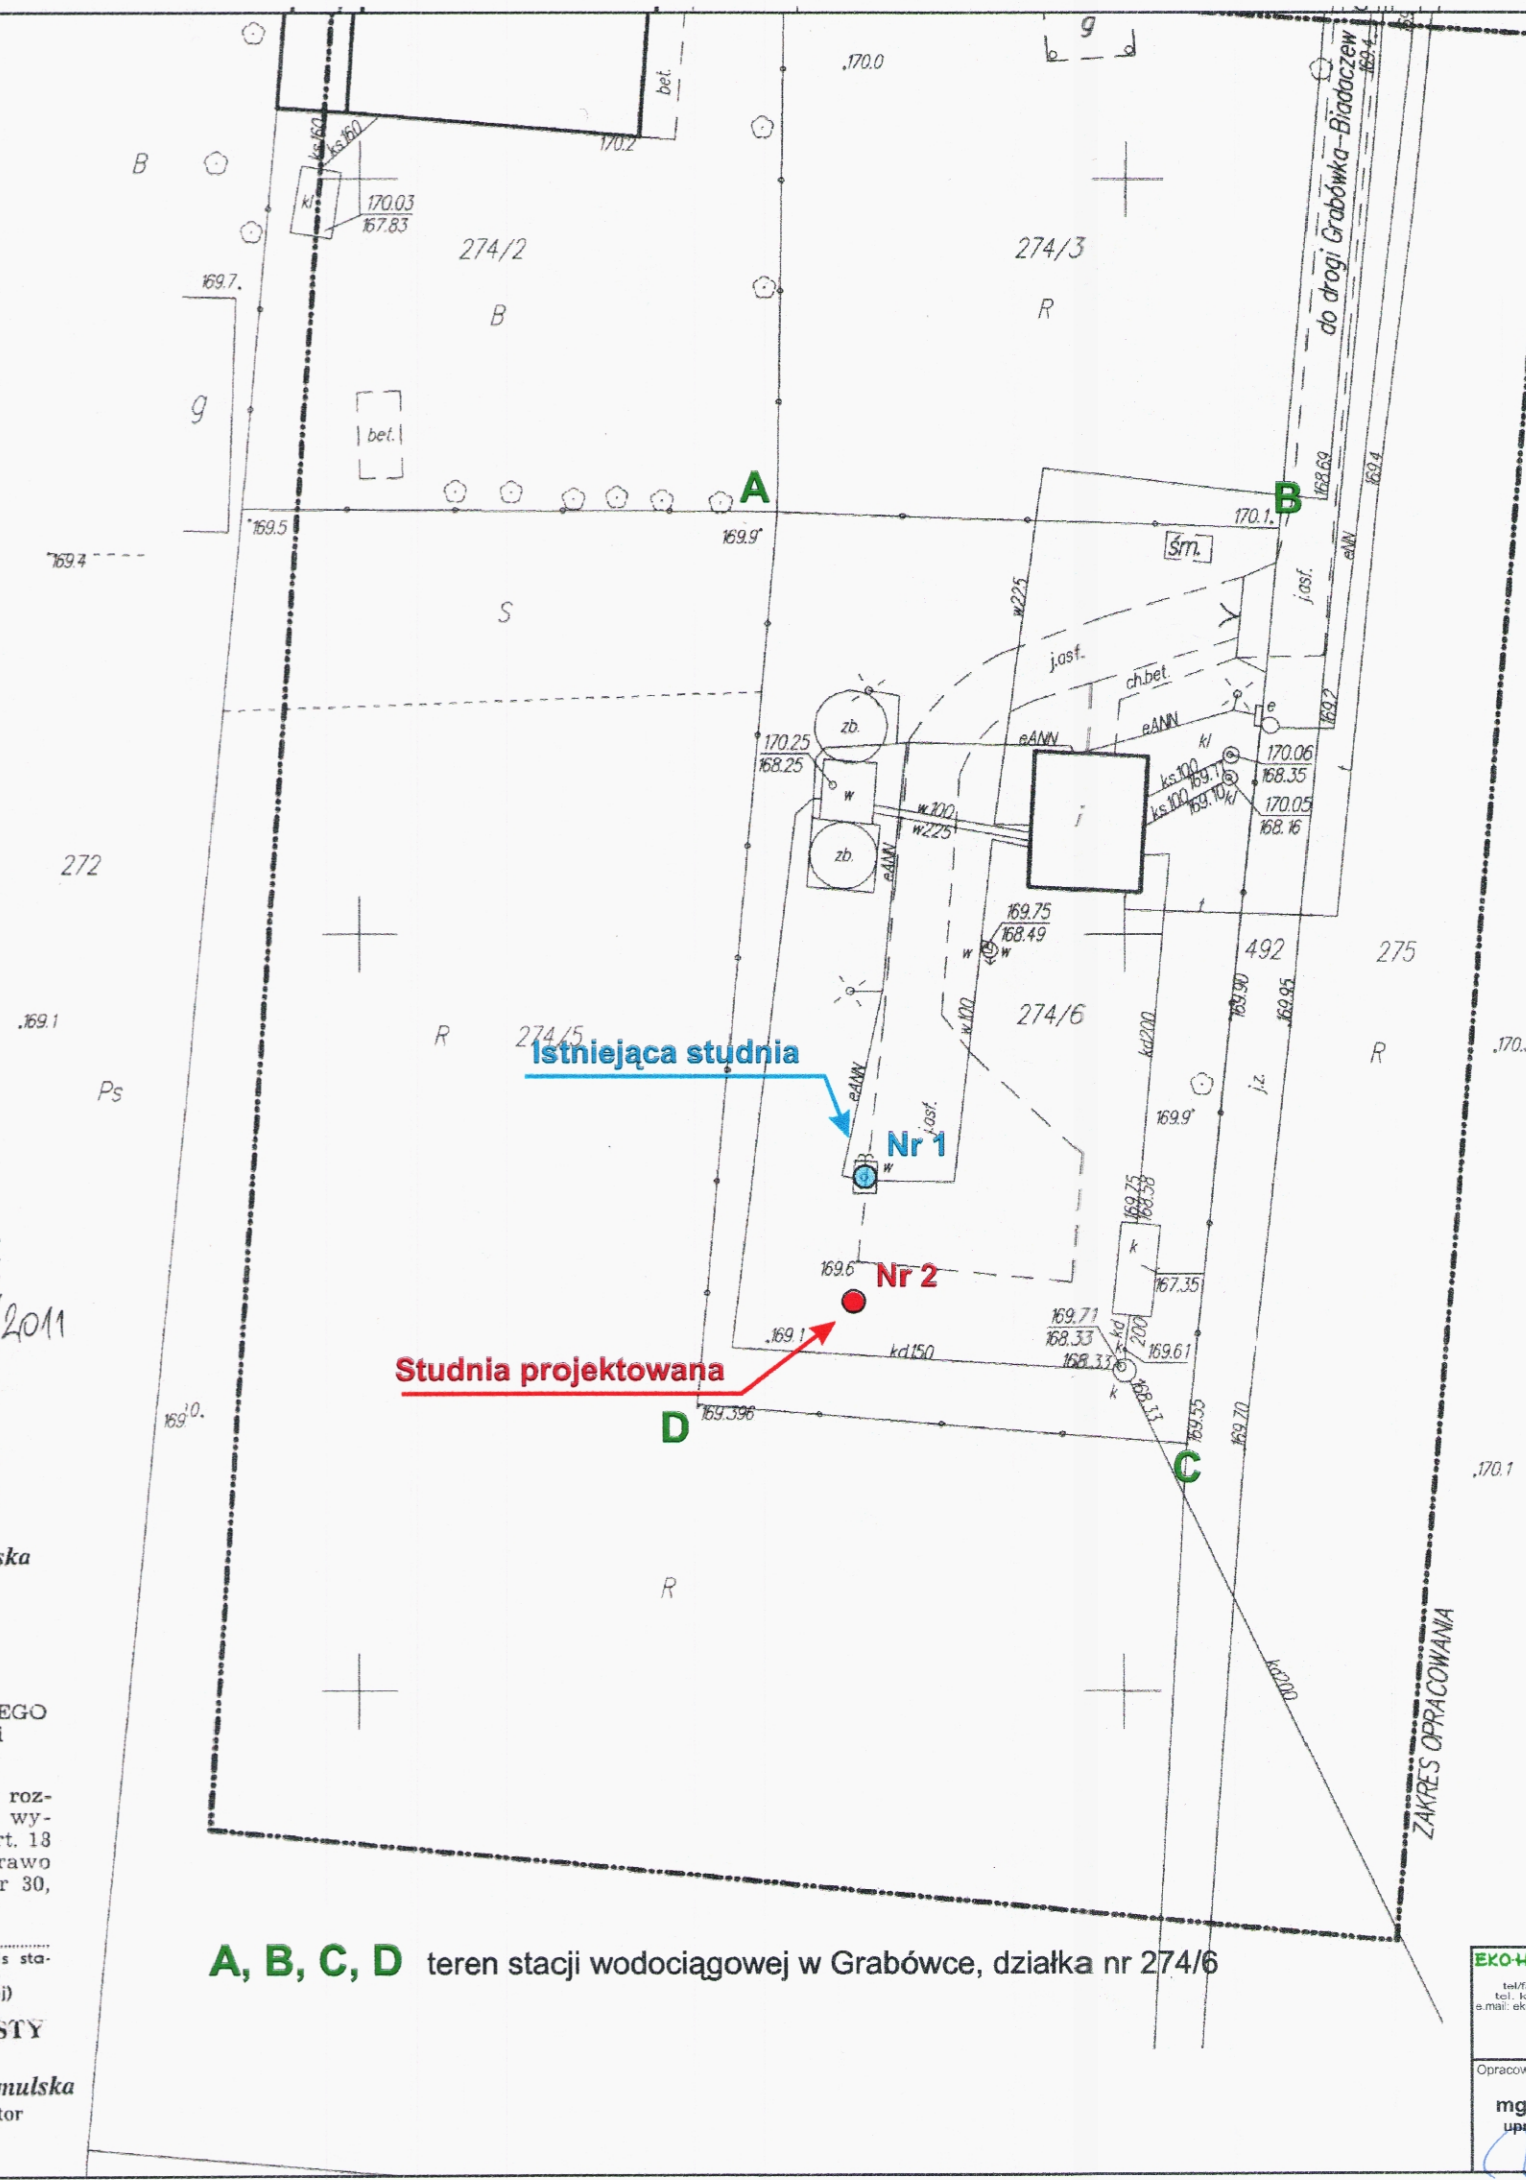

Ekohydrogeo JB Jan Bryła tel. (43) 071 1750 tel. kom. 603 956787 e-mail: ekohydrogeo@neustrada.pl	PROJEKT PRAC GEOLOGICZNYCH związanych z wykonaniem studni awaryjnej ujmującej wodę podziemną z utworów jury górnej w miejscowości Grabówka w gminie Burzenin, powiat Sieradzki, województwo Łódzkie na działce nr 274/6	Skala: 1: 500
Opracował: mgr Jan Bryła upr. CUG-050870	PLAN SYTUACYJNY UJĘCIA.	Rysunek Nr: 3.