

Wojewódzki Zarząd Melioracji i Urządzeń Wodnych w Łodzi

Terenowy Inspektorat w Sieradzu
ul. Warneńczyka 1, 98-200 Sieradz

<http://www.melioracja.lodzkie.pl> <http://www.bip.melioracja.lodzkie.pl> e-mail: inspektorat.sieradz@melioracja.lodzkie.pl

ST PROJEKT Jacek Staniek

Projektowanie budowlane, doradztwo techniczne
Kąty 18,
29-100 Włoszczowa

I-S/6216/u-1431-15/31 / 2016

Sieradz, dnia 20 stycznia 2016 r.

W odpowiedzi na pismo z dnia 07.01.2016 r. w sprawie uzgodnienia inwestycji polegającej na przebudowie drogi gminnej Waszkowskie-Nieczuj wraz z elementami szerokopasmowej infrastruktury teleinformatycznej, na działkach o nr ewid. 424, 425 obręb Waszkowskie, gm. Burzenin, wg lokalizacji wskazanej na załączonym rysunku p.n. „Zagospodarowanie terenu” przedmiotowej inwestycji, Wojewódzki Zarząd Melioracji i Urządzeń Wodnych w Łodzi Terenowy Inspektorat w Sieradzu informuje, że udostępnia informacje związane z realizacją w/w przedsięwzięcia w odniesieniu do urządzeń melioracji wodnych. W związku z powyższym:

1. z porównania rysunku p.n. „Zagospodarowanie terenu” w/w inwestycji z mapą ewidencyjną m. Waszkowskie, stanowiącą załącznik do ewidencji wód, urządzeń melioracji wodnych oraz zmeliorowanych gruntów wynika, że występuje kolizja z urządzeniami melioracji wodnych szczegółowych – drenowaniem. Zakres oddziaływania urządzeń melioracyjnych wskazano na mapie ewidencyjnej (fragment - kserokopia) w skali 1:5000 m. Kol. Waszkowskie, natomiast przebieg rurociągów drenarskich na mapie syt.-wys. z dokumentacji powykonawczej z.i. „Grabówka” - (fragment - kserokopia) w skali 1:2000, rok wykonania urządzeń melioracyjnych – 1978. Ponadto nadmienia się, że przedmiotowe urządzenia nie były objęte powykonawczą inwentaryzacją geodezyjną, stąd ich lokalizacja może odbiegać od załączonych planów.
2. w przypadku stwierdzenia na przedmiotowym terenie urządzeń melioracji wodnych szczegółowych, nie występujących w w/w ewidencji, Inwestor we własnym zakresie winien zapewnić prawidłowy odpływ wód oraz rozwiązanie kolizji przedmiotowej inwestycji z tymi urządzeniami,
3. jednocześnie informuje się, że:
 - utrzymanie urządzeń melioracji wodnych szczegółowych należy do właścicieli gruntów, na których te urządzenia występują, a gdy są objęte działalnością spółki wodnej, w tym przypadku z Gminną Spółką Wodną w Burzeninie. Zaznacza się, że organem nadzorującym działalność spółki wodnej, w myśl w/w Prawa wodnego jest starosta,
 - w celu aktualizacji w/w ewidencji, przekazać do Terenowego Inspektoratu w Sieradzu, w czasie 1-go miesiąca od daty wykonania robót, dokumentację powykonawczą wykonanych urządzeń wodnych - rowów melioracyjnych, przepustów drogowych, wylotów i innych urządzeń związanych funkcjonalnie z urządzeniami melioracyjnymi, występujących w obrębie modernizowanej drogi, a w szczególności:
 - dokument uprawniający do wykonania urządzeń wodnych (odbudowy, rozbudowy, przebudowy, rozbioru lub likwidacji urządzeń) w myśl przepisów Prawa wodnego – art. 122 ust.1, pkt 3 w związku z art. 9 ust. 2, pkt 2 – uprawomocniony,
 - dokument o zgłoszeniu w/w faktu organom budowlanym w myśl przepisów Prawa budowlanego,

sprawę prowadzi: Bogdan Zalewski

tel./fax. (43) 822 56 16

e-mail: bogdan.zalewski@melioracja.lodzkie.pl

- mapę obrazującą istniejącą i przebudowaną sieć urządzeń melioracyjnych, obszar oddziaływania na gospodarkę wodną oraz grunty sąsiednie, w myśl obowiązujących przepisów prawa,
- szczegółowe wypisy z ewidencji gruntów dla działek związanych z przebudowywanymi urządzeniami melioracyjnymi,
- opis zmian dokonanych w systemie urządzeń melioracyjnych, potwierdzonych przez Kierownika robót, spółkę wodną (jeżeli prowadzi działalność statutową), oraz Inwestora zadania,
- zestawienie zawierające informacje dotyczące ilości urządzeń melioracyjnych (rurociągi, studzienki, rowy, wyloty itp.), zmianę w zakresie wielkości powierzchni zmeliorowanej w związku z wykonaniem bądź likwidacją urządzeń melioracyjnych,
- koszty wykonania robót w obrębie urządzeń melioracyjnych.

Załączne dokumenty: rys. p.n. „Zagospodarowanie terenu” w/w inwestycji i mapy ewidencyjne oraz mapa sytuacyjno-wysokościowa w skali 1:2000 (fragment - kserokopia) z dokumentacji technicznej „GSW Burzenin” opieczątowane i opisane zgodnie z klauzulą na pieczętce stanowią integralną część pisma.

Jednocześnie tut. Terenowy Inspektorat pobiera opłatę w wysokości 6,52 zł. za udostępnienie przedmiotowych załączników – zgodnie z rozporządzeniem Ministra Środowiska z dnia 12 listopada 2010 r. w sprawie opłat za udostępnianie informacji o środowisku (Dz.U. z 2010 r. Nr 215, poz.1415).

Załączniki:

- rys. p.n. „Zagospodarowanie terenu” w/w inwestycji - 1 szt.,
- mapa ewidencyjna (fragment – kserokopie) w skali 1:5000 – 1 szt.,
- mapy syt.-wys. (fragmenty – kserokopie) w skali 1:2000
- z dokumentacji powykonawczej z.i. „Grabówka” – 1 szt.,
- faktura VAT.

K I E R O W N I K

inż. Włodzisław Katusiak

Dokumentacja powyższenowa z. 1. „Gradowa”
skala 1:2000

legenda:
zales inwestycji -
zales drenażowa -



Nadanie dokumentacji, opłata
dokumentacyjna - rys. w skali 1:2000

3
15/6216/11-1431-15/21 120
20 stycznia 1966
Ciepota 20.16-01-20

SPECJALISTA

mgr inż. Bogdan Zalewski

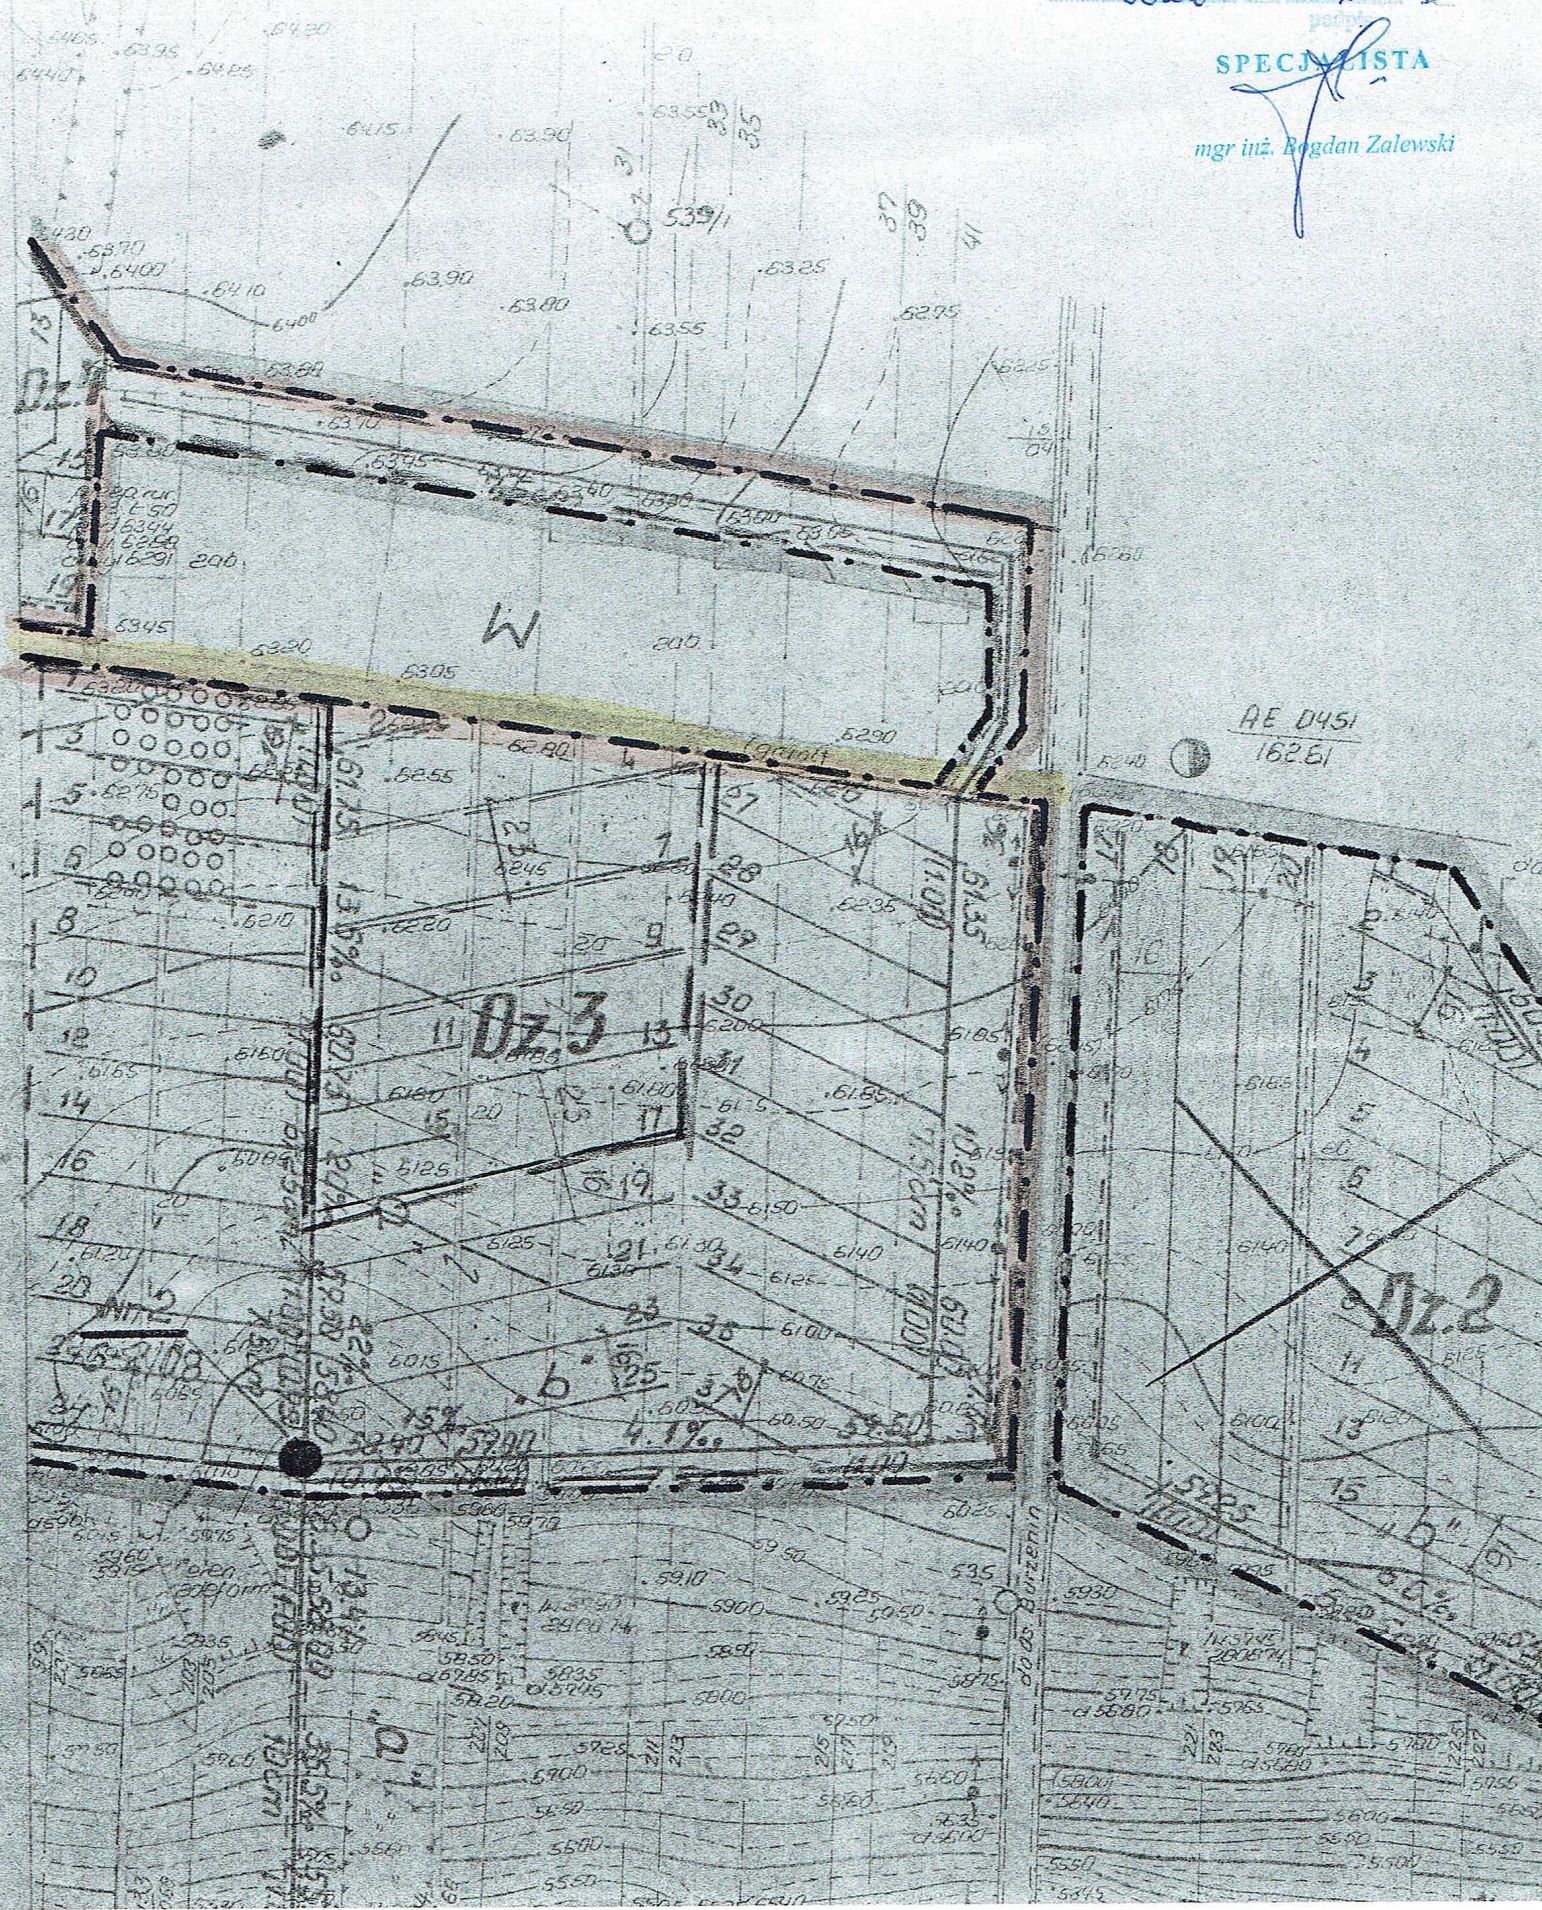



